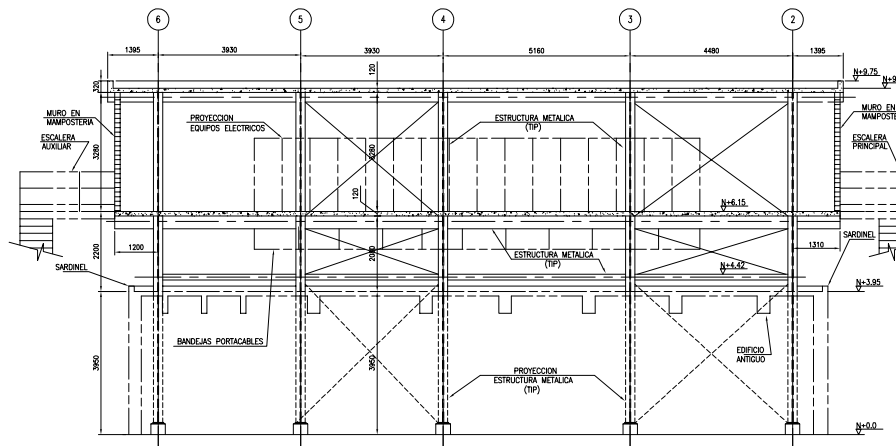
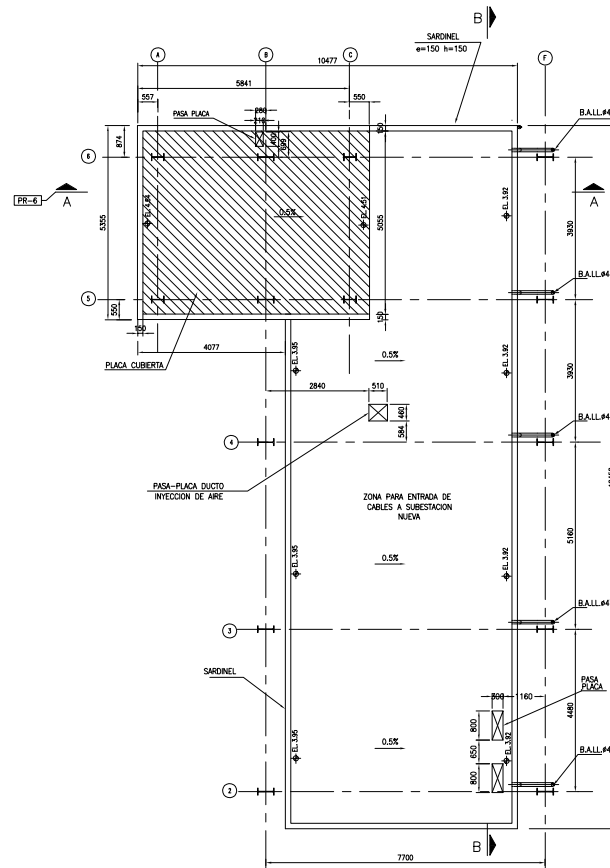
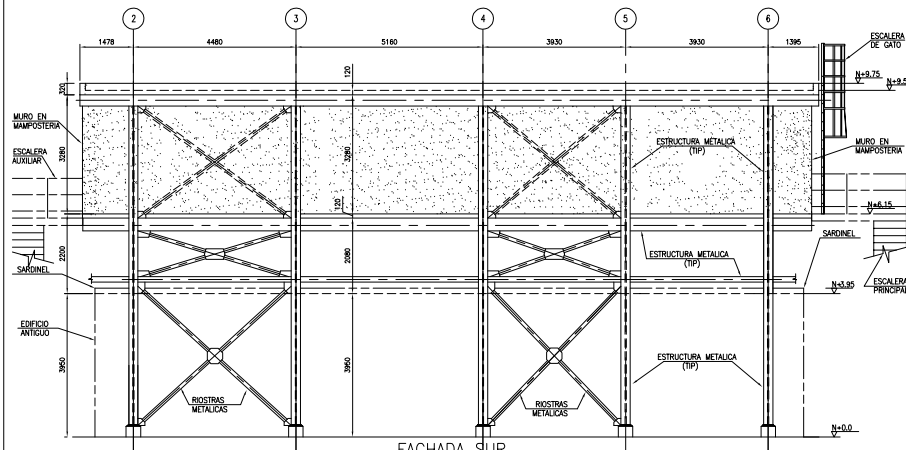
FACHADA SUR
ESCALA 1:75

PLANOS DE REFERENCIA

- 1- RT-11-P-011-B DISPOSICION GENERAL DE EQUIPOS DE LA SUBSTACION ELECTRICA
- 2- RT-11-R-001-B ESTRUCTURA METALICA (HOJA 1 DE 2)
- 3- RT-11-R-001-B ESTRUCTURA METALICA (HOJA 2 DE 2)
- 4- RT-11-R-002-B PLANTA DE FUNDACIONES CORTES Y SECCIONES
- 5- RT-11-R-003-B PLANTAS ARQUITECTONICAS NIVEL N+0.00 Y N+3.95 (HOJA 1 DE 2)
- 6- RT-11-R-004-B PLANTAS ARQUITECTONICAS NIVEL N+4.54 Y N+6.15 (HOJA 2 DE 2)
- 7- RT-24-P-006-B ILUMINACION Y TOMACORRIENTES
- 8- RT-11-R-011-B DETALLES ARQUITECTONICOS Y CONSTRUCTIVOS

NOTAS GENERALES

- 1- USE UNICAMENTE LAS DIMENSIONES INDICADAS
- 2- LAS DIMENSIONES ESTAN DADAS EN mm. EXCEPTO DONDE SE INDIQUE LO CONTRARIO
- 3- EL NIVEL 0.00 CORRESPONDE AL PISO ACTUAL DE LA SUBSTACION (APLICA UNICAMENTE COMO REFERENCIA PARA LA AMPLIACION DE LA SUBSTACION)
- 4- LA CUBIERTA ES EN CONCRETO IMPERMEABILIZADO

ESPECIFICACIONES

- 1- CONCRETO $f_c = 3500$ PSI (24.13 Mpa) ($f_c = 245$ Kg/cm²)
- 2- ACERO DE REFUERZO ASTM A-615 GRADO 60 (413.68 Mpa) ($f_y = 4200$ kg/cm²)
- 3- ACABADOS
 - MUROS EXTERIORES: MORTERO AFINADO
 - MUROS INTERIORES: MORTERO AFINADO
 - TECHOS: YESO AFINADO (MORTERO Y YESO AFINADO)
- 4- PINTURA PARA INTERIORES Y EXTERIORES (TRES CAPAS)
 - VINILO TIPO 1 (LAVABLE Y CON DURABILIDAD A LA INTemperie)
- 5- LOSA EN CONCRETO AFINADO CON LLANA 1/10 PALETA DE MADERA Y PISOS EN CERAMICA
- 6- CARPINTERIA METALICA
- 7- PUERTAS EN CAL. 18
- 8- VÍDOS
 - TIPO SEGURIDAD EN PUERTAS
- 9- EXTRACTOR DE MURO DE 4300 mm (CUARTO DE BATERIAS) VER PR-3
- 10- MAMPOSTERIA
 - MUDRILLO (cm): 8x12.5x23
 - BAUNTES DE AGUAS LLUVIAS EN TUBERIA PVC #4"

CONVENCIONES

- ▲ N+0.00 NIVEL EN ELEVACION EN METROS
 ▲ N+0.00 NIVEL EN PLANTA EN METROS
 --- ANTIGUO
 — NUEVO
 B.A.L.L. BAUNTE DE AGUAS LLUVIAS
 E3 ESPECIFICACION No.3
 PR-2 PLANO DE REFERENCIA DOS
 (P-) TIPO DE PUERTA

| | | | | |
|-----|----------|-----------------|----------------|-------------|
| Δ | AGO-2003 | CONFORME A OBRA | J.G.O. A.T. | R.A.C. L.G. |
| REV | FECHA | DESCRIPCION | DIB. DIS. VER. | G.P. |

REVISIONES


 PETROLES DEL PERU
 PETROPERU S.A.
 REFINERIA TALARÁ


CONSORCIO OTC

N° PL. OTER: P0201-ES-25-PL-003
 REEMPLAZO DE EQUIPOS Y MEJORAS UDP-UDV
 REFINERIA TALARÁ
 AMPLIACION SUBSTACION ELECTRICA
 PLANTAS ARQUITECTONICAS
 NIVEL N+0.00 Y N+3.95
 HOJA 1 DE 2

 LA INFORMACION PROVISTA EN
 ESTE DOCUMENTO ES
 CONFIDENCIAL Y SE EMITE SOLO
 PARA EL PROPOSITO INDICADO
 EN ESTE SELLO.

 ESCALA:
 INDICADAS
 ARCHIVO N°:

 PROYECCION:
 N° PL. CLIENTE:
 RT-11-R-003-B 1/2
 REV 20